PL 8

-Coupe au C. 10-

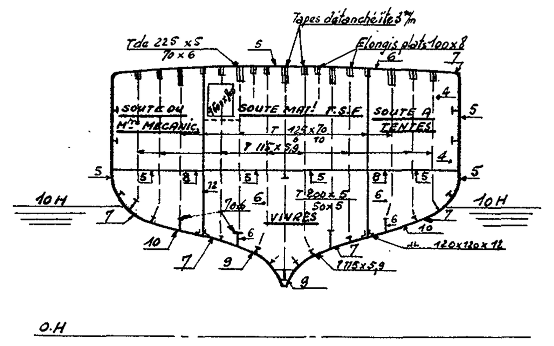

-Coupe au C.31-

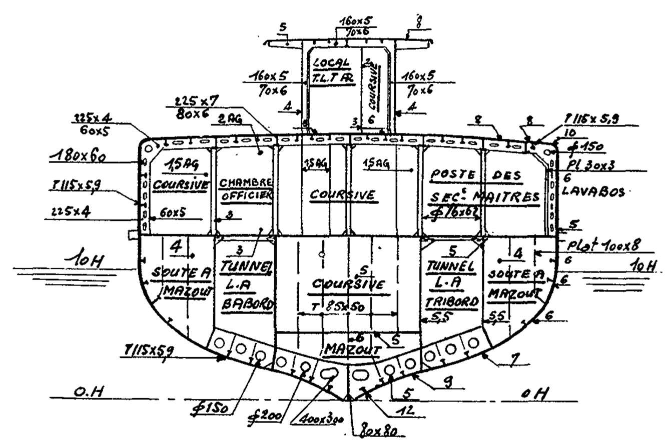

-Coupe au C46-

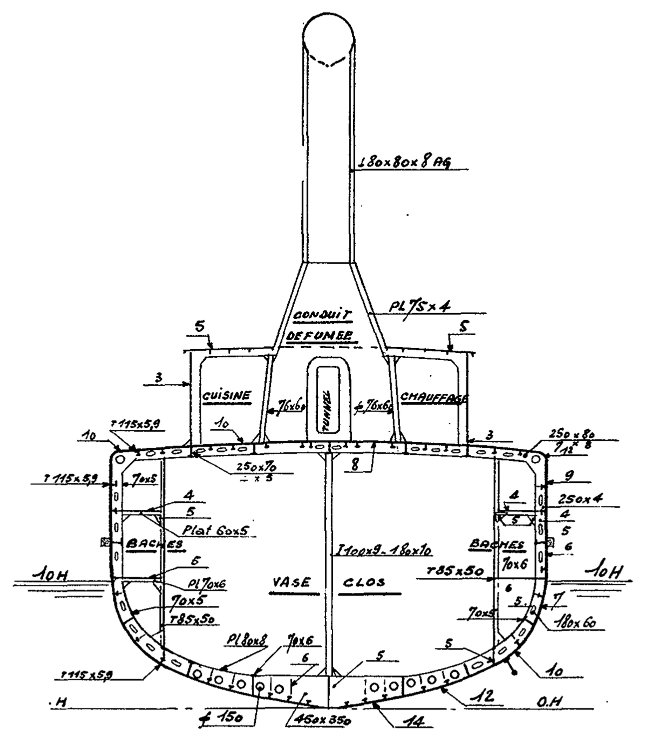

-Coupe au C 65-

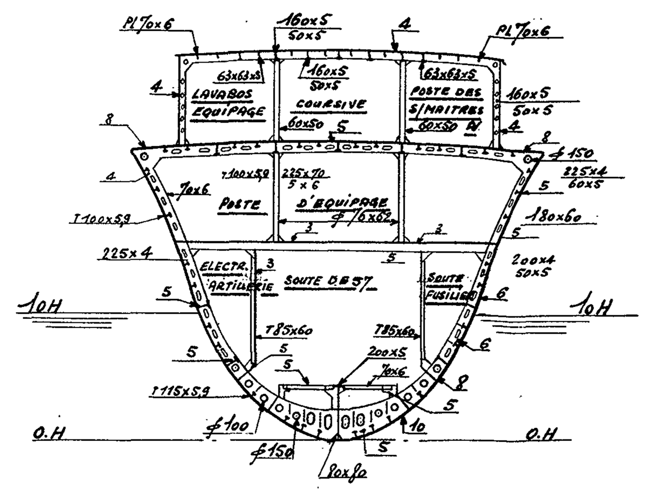

-Coupe au C24-

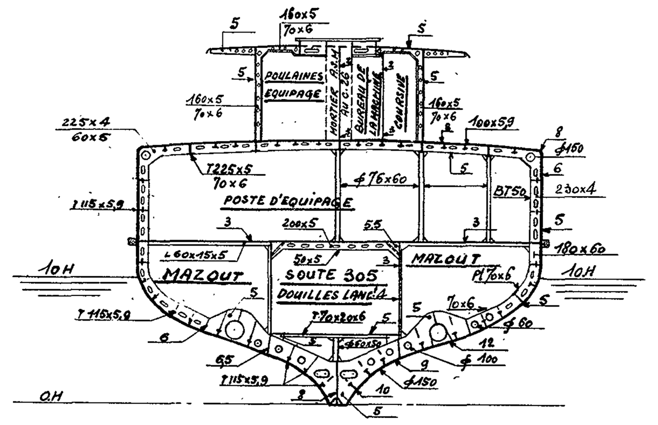

-Coupe au C40-

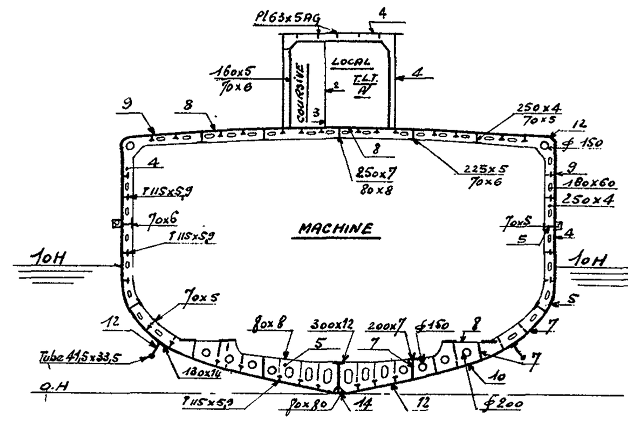

-Coupe au C.53-

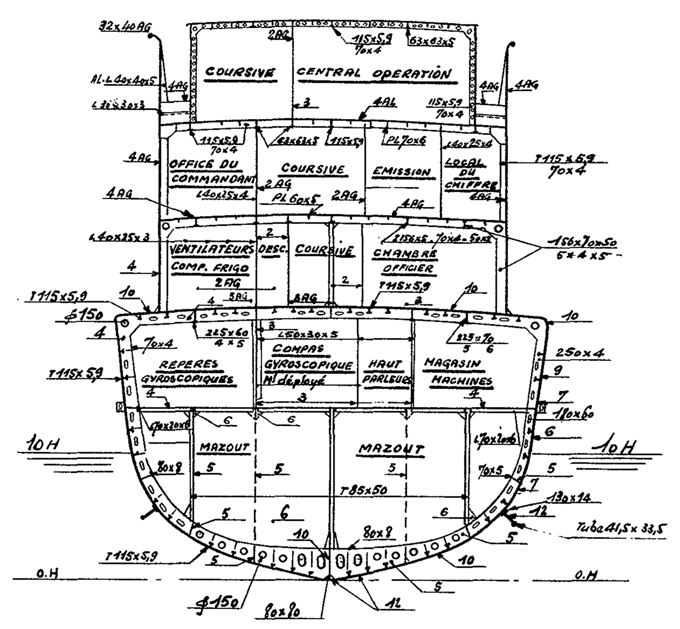

-Coupe au C77-

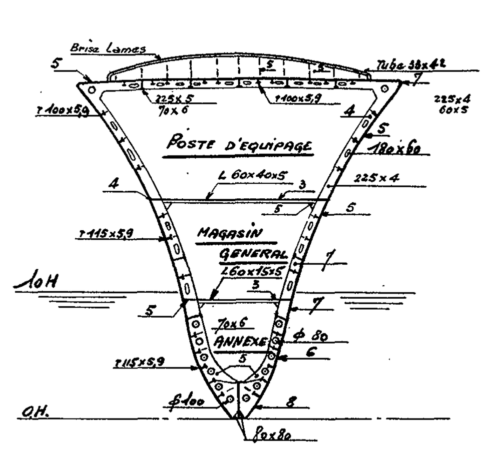

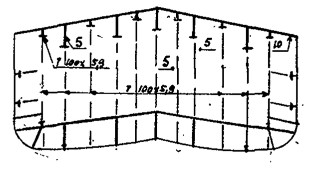

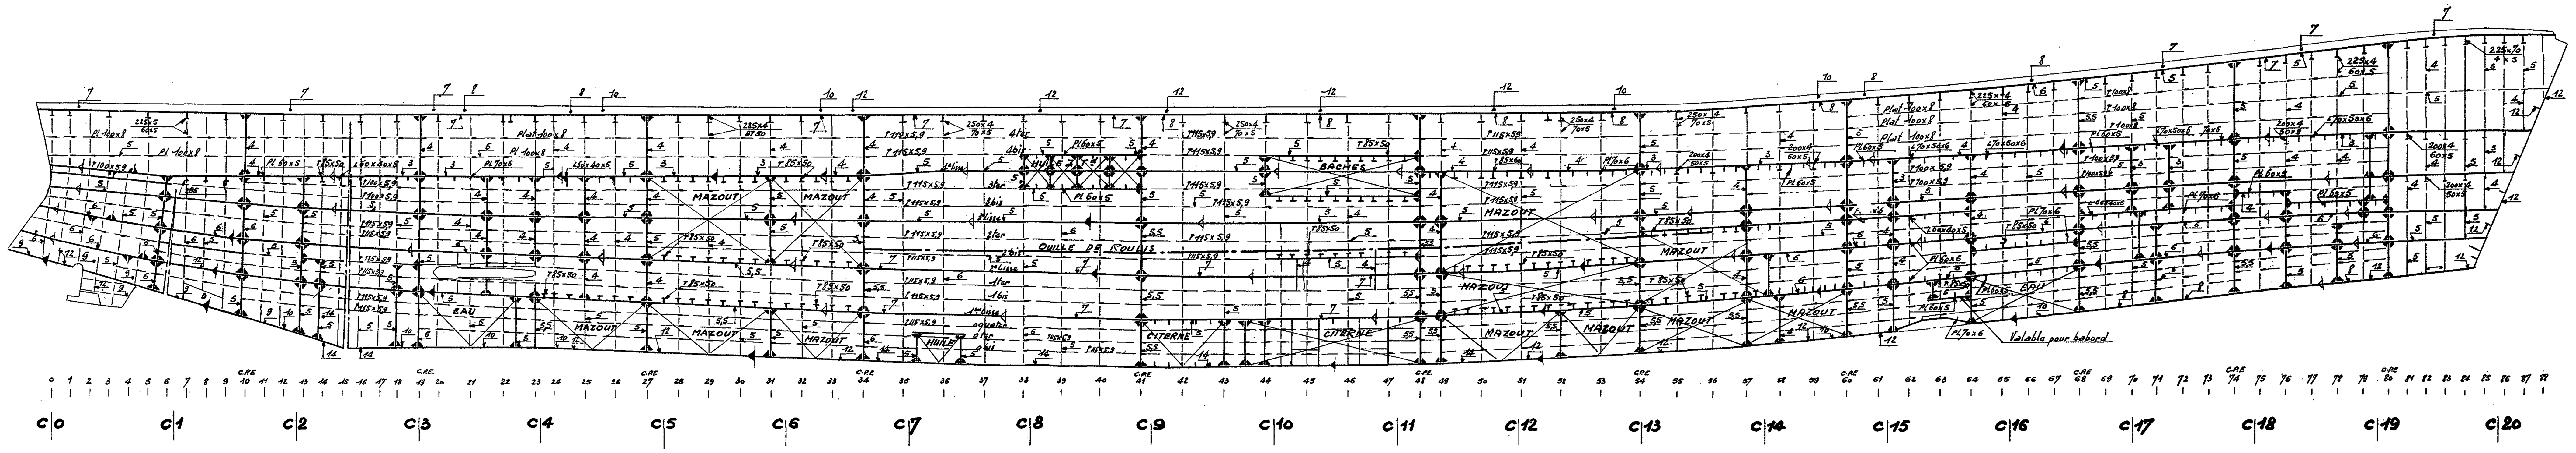

Escorteurs rapides

L'ALSACIEN

LE PROVENÇAL - LE VENDÉEN.

Construits sur les plans du Service Technique des Constructions et Armes Navales

COUPES TRANSVERSALES D ÉCHANTILLONNAGE ET DÉVELOPPEMENT DE LA MEMBRURE

Conforme à l'exécution

Echelle 1/100

L'Ingénieur en Chef
du Génie Maritime PASCAL

L'Ingénieur en Chef
du Génie Maritime PICARD
Chef de la Section des Const^ions Neuves

L'Ingénieur Général
du Génie Maritime CASTELLAN
Directeur des Constructions et Armes Navales